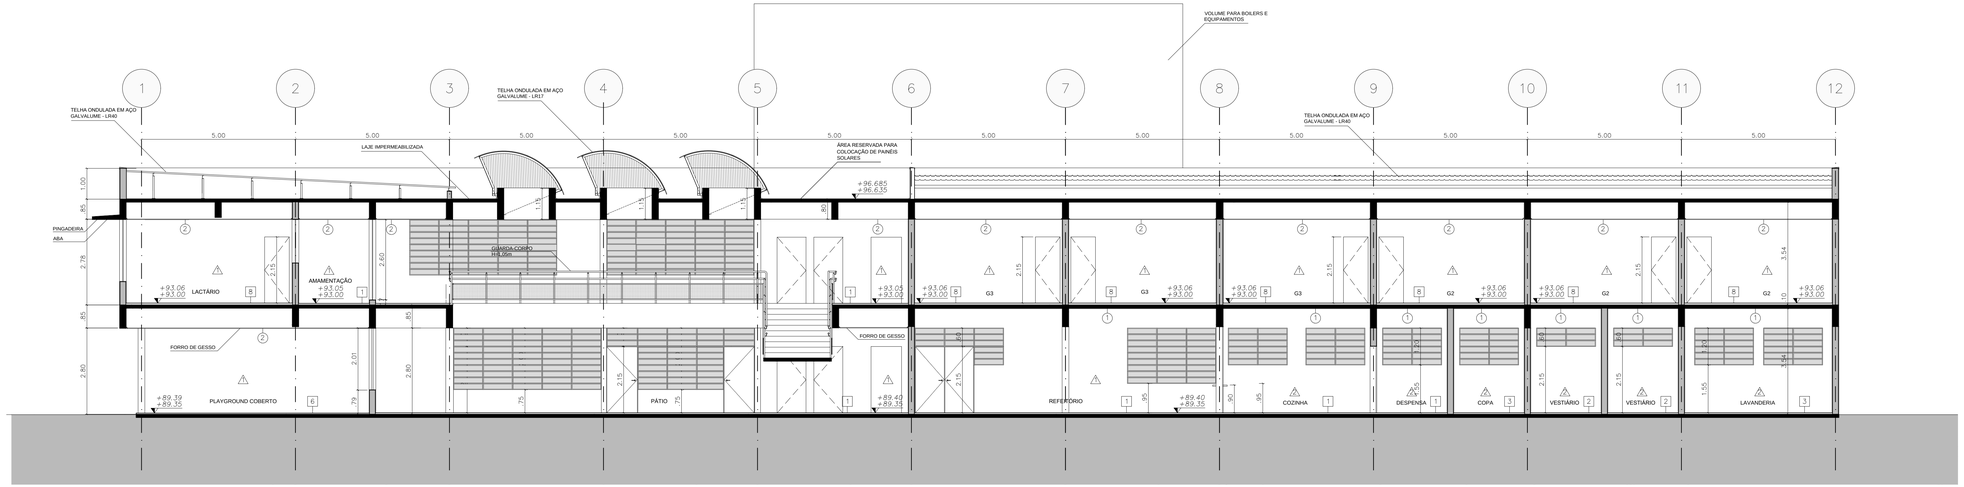


CORTE AA

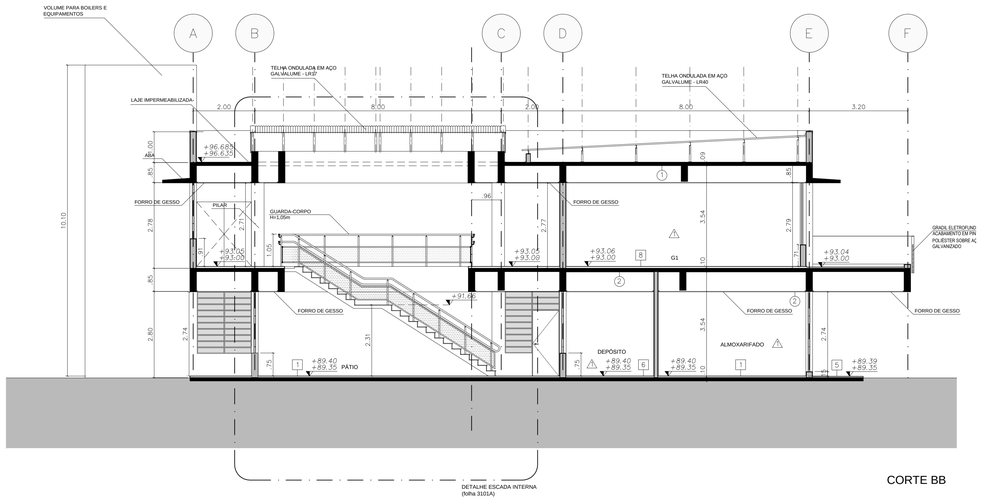


CORTE BB

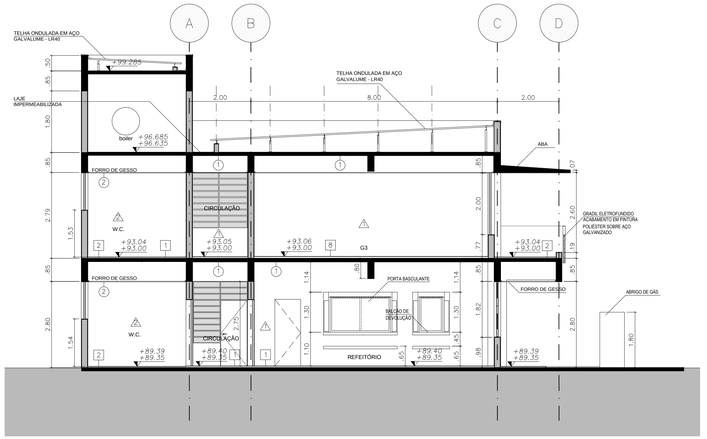


CORTE CC

| PORTAS: | PISO: | | | PAREDE: | TETO: | SOLEIRAS DE GRANITO | |
|---|---|---|---|---|---|---|---|
| PORTAS DE MADEIRA<br>PM1: 0.80 x 2.15 x .03 m<br>PM2: 0.80 x 2.15 x .03 m<br>PM3: 1.00 x 2.15 x .03 m | 1 PORCELANATO 45X45 CM classe de atrito I BETON WHITE AC - ELIANE OU SIMILAR<br>2 PORCELANATO 45X45 CM classe de atrito II BETON DUAL WHITE AC - ELIANE OU SIMILAR<br>3 PISO CERÂMICO ANTIÁCIDO | 4 PISO PAVIFLEX SEMIFLEXÍVEL ESP. 2mm EM PLACAS 30x30cm COR CINZA<br>5 PISO CIMENTADO<br>6 PISO EMBORRACHADO EM PLACAS DE 1 EM 1 M | 7 PISO NBK CINZA<br>8 PISO CERÂMICO INCEFRA 454X454mm REF. PD-32720 | 1. PINTURA ACRÍLICA SOBRE MASSA<br>2. CERÂMICA | 1 PINTURA ACRÍLICA/ LAJE REVESTIDA<br>2 PINTURA ACRÍLICA/ FORRO DE GESSO | S1: 84 x 15 CM<br>S2: 84 x 22 CM<br>S3: 96 x 22 CM<br>S4: 100 x 22 CM<br>S5: 104 x 22 CM | S6: 128 x 22 CM<br>S7: 140 x 22 CM<br>S8: 180 x 22 CM<br>S9: 192 x 22 CM |

| Alt. | n. | Data | Alterações | Verif. |
|---|---|---|---|---|
| | | | | |


RAFAEL PERRONE
ARQUITETOS ASSOCIADOS LTDA

Rua Caenguá 95 solo 11 São Paulo SP
cep 05579-000 tel 26380058 fax 26380048
e-mail arqperrone@gmail.com.br


**Observações**


ESTÃO PROTEGIDAS PELA LEI FEDERAL 9610 DE 19/02/98,EM ESPECIAL PELOS ART. 7º, PARÁGRAFO 5º, AS OBRIÇÕES DO ESPÍRITO AQUI CONTIDAS.A UTILIZAÇÃO SEM PRÉVIA AUTORIZAÇÃO DO AUTOR, IMPLICA NA RESPONSABILIDADE PROFISSIONAL,CIVIL E/OU PENAL TABELA DE HONORÁRIOS ESTABELECIDA PELO CAU


*CLIENTE*

# PREFEITURA MUNICIPAL DE MAUÁ

HBS PARTICIPAÇÕES LTDA.

*EMPREENDIMENTO*

## CEU - PARQUE DAS AMÉRICAS

*LOCAL / MUNICÍPIO*

RUA LA PAZ ESQUINA COM AVENIDA BRASIL
JD. DAS AMÉRICAS. MAUÁ. SÃO PAULO – SP

*ÁREA TÉCNICA*

ARQUITETURA

*CÓDIGO DO EMPREENDIMENTO*

CONTRATO HBS–01

*TÍTULO*

PROJETO EXECUTIVO DE ARQUITETURA
CEU PQ. AMÉRICAS – CRECHE
CORTES AA, BB E CC


*AUTOR DO PROJETO*
RAFAEL ANTONIO CUNHA PERRONE
CAU: A79742-1

*RESPONSÁVEL TÉCNICO*
xxxxxxxxxxxxxxxxxxxxxxx
C.R.E.A: xxxxxxxxxxxxxxxxxx

*DIRETOR TÉCNICO*
xxxxxxxxxxxxxxxxxxxxxxxxxxx
C.R.E.A: xxxxxxxxxxxxxxxxxx


*FOLHA Nº*
1201A

*ESCALA NOMINAL*
1:75

*REVISÃO*
As built

*DATA EMISSÃO INICIAL*
22/08/2017

*FORMATO* 1115X594 *ESC PLOTAGEM* 1x1